COLAS

ETABLISSEMENT MELERTIN ET MOSELLE
Agence de TRONVILLE
Chemin de Fayonvillers
55100 VOID-VACON

Service Travaux Neufs

Ministère de la transition écologique et solidaire
Direction régionale de l'Environnement,
de l'Aménagement et du Logement du Grand-Est
Service Transports

LIBERTÉ
Égalité
Fraternité

COMMUNE DE TRONVILLE-EN-BARROIS

AMENAGEMENT D'UN GIRATOIRE SUR LA RN 135

Planche 1/2

1 | 2

PLAN DE RECOLEMENT


Nom : _____ Révision :

Note : _____

N° Plan :	TRONVILLE_Giratoire RN135_RECO3.dwg	ECHELLE :	1/1000
Système de coordonnées	Lambert 93 ☐ NGF IGN 69 ☒		

CE DOCUMENT EST LA PROPRIETE DE COLAS ET NE PEUT ETRE REPRODUIT SANS AUTORISATION

Ind	Date	Nature des modifications	Dessiné par	Validé par
20	20-04-23	Premières émissions	THEVENEAT J-F	MARECHAL A.
21	31-05-23	ajout retrait bassin et chemin Rivoxy	THEVENEAT J-F	MARECHAL A.
22	14-06-23	mise à jour	THEVENEAT J-F	MARECHAL A.
23	09-07-24	mise à jour + compléments d'informations	THEVENEAT J-F	MARECHAL A.

Légende :

- Matériaux
  - Matériaux liant GNT B31,5 sur 35cm GNT B31,5 sur 35cm
  - Matériaux GNT B31,5 sur 30cm GNT B31,5 sur 30cm
  - Matériaux GNT B31,5 sur 30cm GNT B31,5 sur 30cm
  - Raccordement de la nouvelle chaussée : Fondage 1 GNB sur 0,5m + BBSG sur 6cm
- Surface en béton lissé
- Surface en béton désactivé
- Surface engazonnée
- Bordurette P1
- Bordure type T2 / T2J
- Bordure A1
- Panneau de signalisation
- Réseau Eaux Usées - Ø90 PVC
- Chambre L2T
- Chambre L3T
- Réseau Eaux Pluviales principal - PEHD Ø400
- Réseau Eaux Pluviales secondaire - PVC Ø200
- Regard de visite Ø1000
- Avaloir de chaussée Ø400
- Grilles à barreaudes

Coupe AA'

Coupe BB'

Coupe DD'
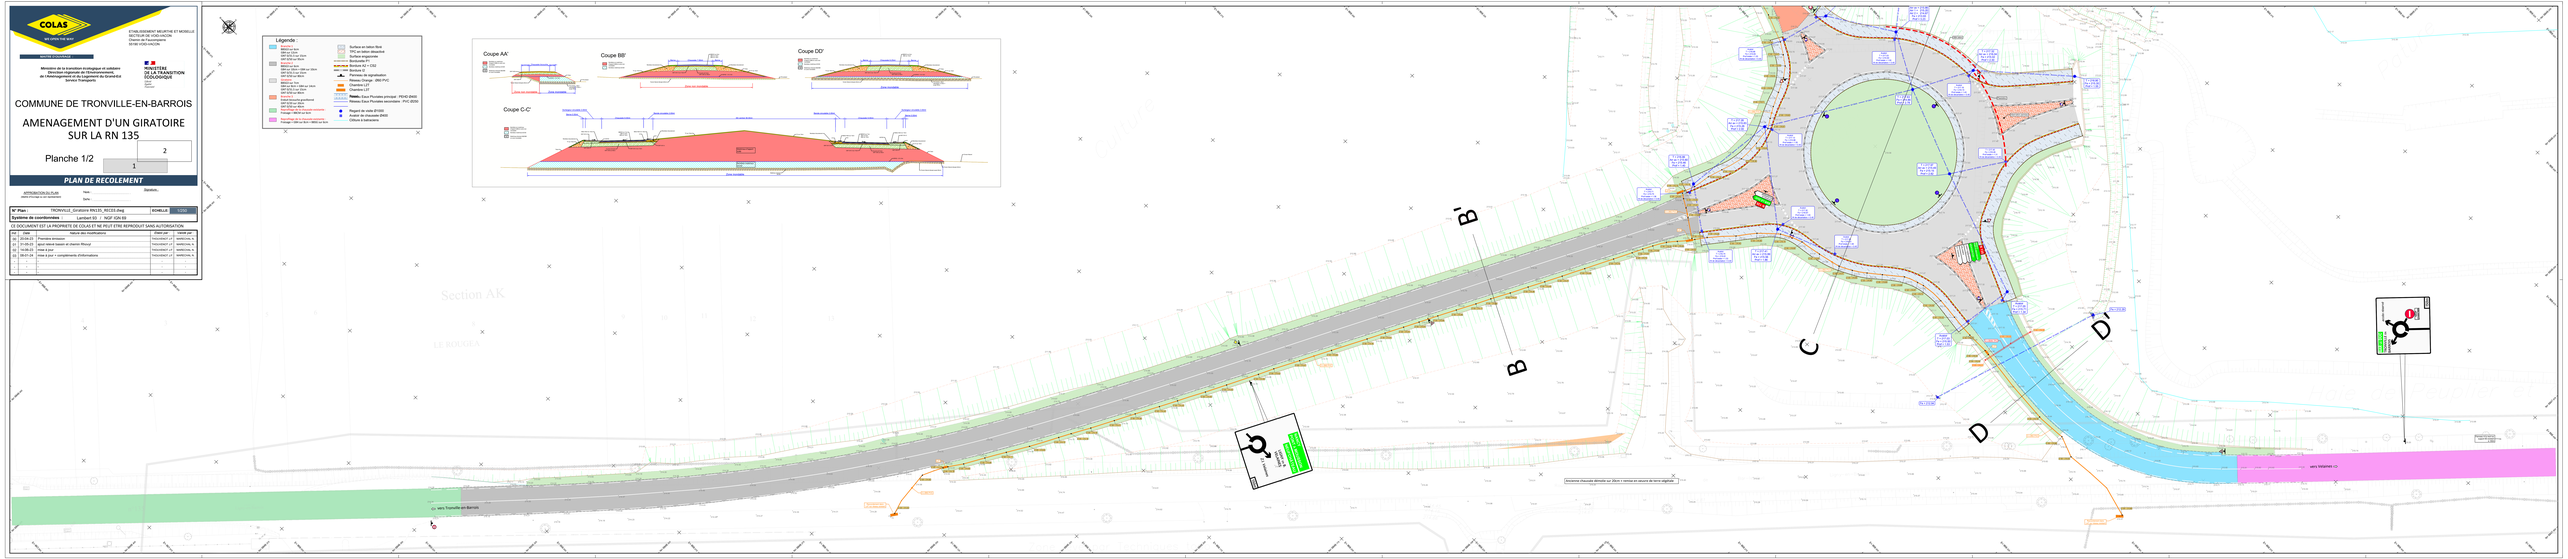
Coupe C-C'